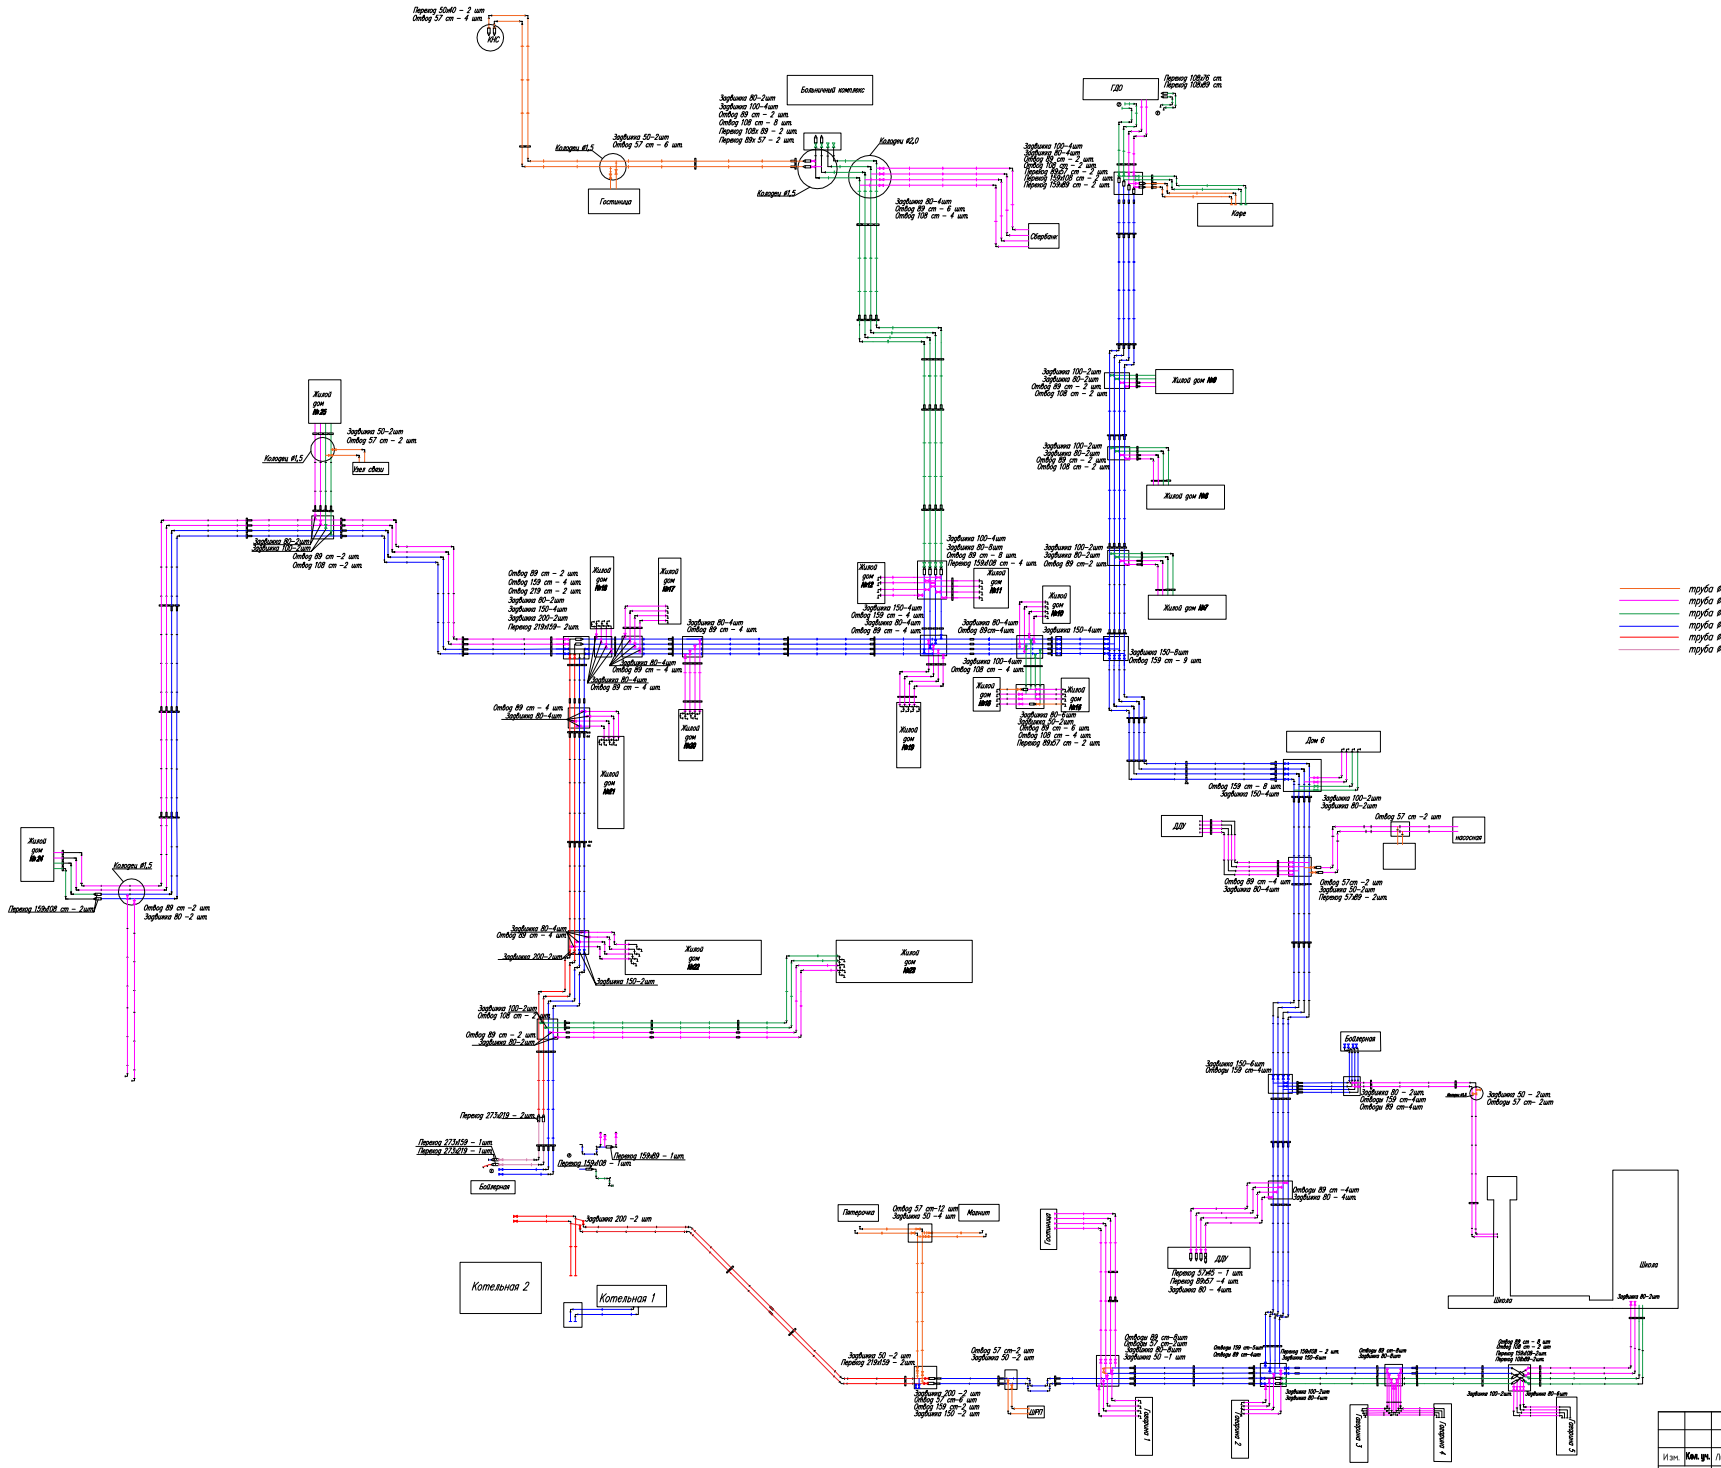

Изм.	Кол. уч.	Лист	№ док.	Подп.	Дата	Капитальный ремонт участка сети теплоснабжения и ГВС от ТК-2 до ж.д.№25 и 24, от котельной до школы и от ТК-6 до ГДО, от ж.д.№12 до КНС, от ТК-6 до ТК-1, 1 от ж.д.№2 до ж.д.№7 по ул. Королева д.Маринки МО СП с.Тарутино Жуковского района Калужской области		
Зам.ген.дир.		Нестеров					
Инженер ПТО		Добрикова				Стадия: ИД	Лист:	Листов:
						Исполнительная схема прокладки теплоснабжения и ГВС	ООО "РемСтройСервис"	

Инв. № подл. | Подпись и дата | Взам. инв. №

Формат А1